



E130

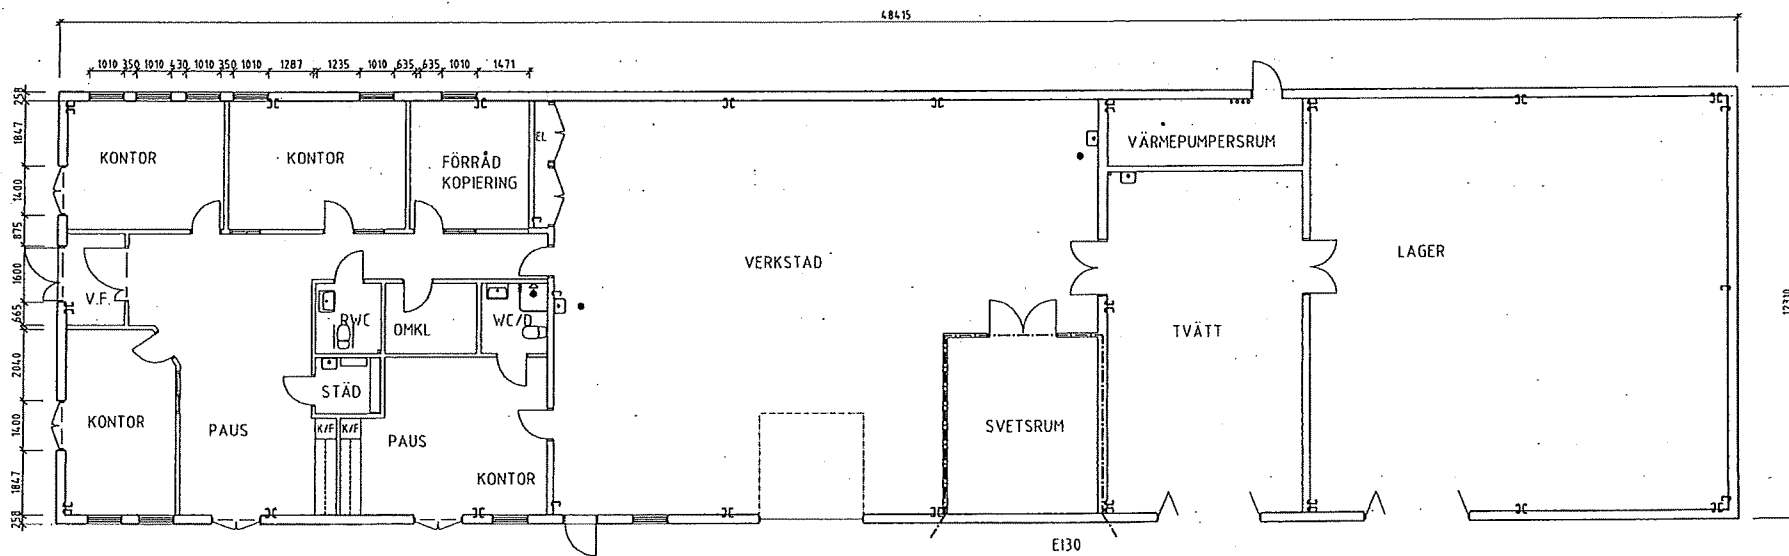

ENTRÉPLAN

E130

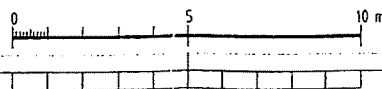

BET	AVT	ÄNDRINGEN AVSER	SGN	DATUM
RELATIONSHANDLING				
GHAK				
ARKITEKTGRUPPEN GHAK AB		SAR / LISA		
DALSÖGATAN 10, S-212 32 MALMÖ		07-33 33 50		
KUNGSHELSNATORGEN 10, S-112 21 STOCKHOLM		08-33 33 01		
FREDRIKSBERGSGATAN 7, S-112 11 MALMÖ		08-33 33 15		
RIVIÄRA AB				
JORDBROMALM 2:15, HANINGE				
NYBYGGNAD AV KONTOR OCH LAGER				
PLANER				
UPPDRAG NR	RITAD AV	HANDLÄGGARE		
S07001-0	SÄ W	ST		
DATUM	ANSVARIG			
2008-09-01	Staffan Törnberg			
SKALA	NUMMER			
1:100 (A1)	I BET			

PLO 2008-09-12 07:09 C:\DOCUMENTS AND SETTINGS\MAALOKALA\INSTALLING\TEMPORARY INTERNET FILES\CONTENT\OUTLOOK\16471927\A305_0-ACAD 12_SENAST.DWG PLANAL PAA.ALWAN

1